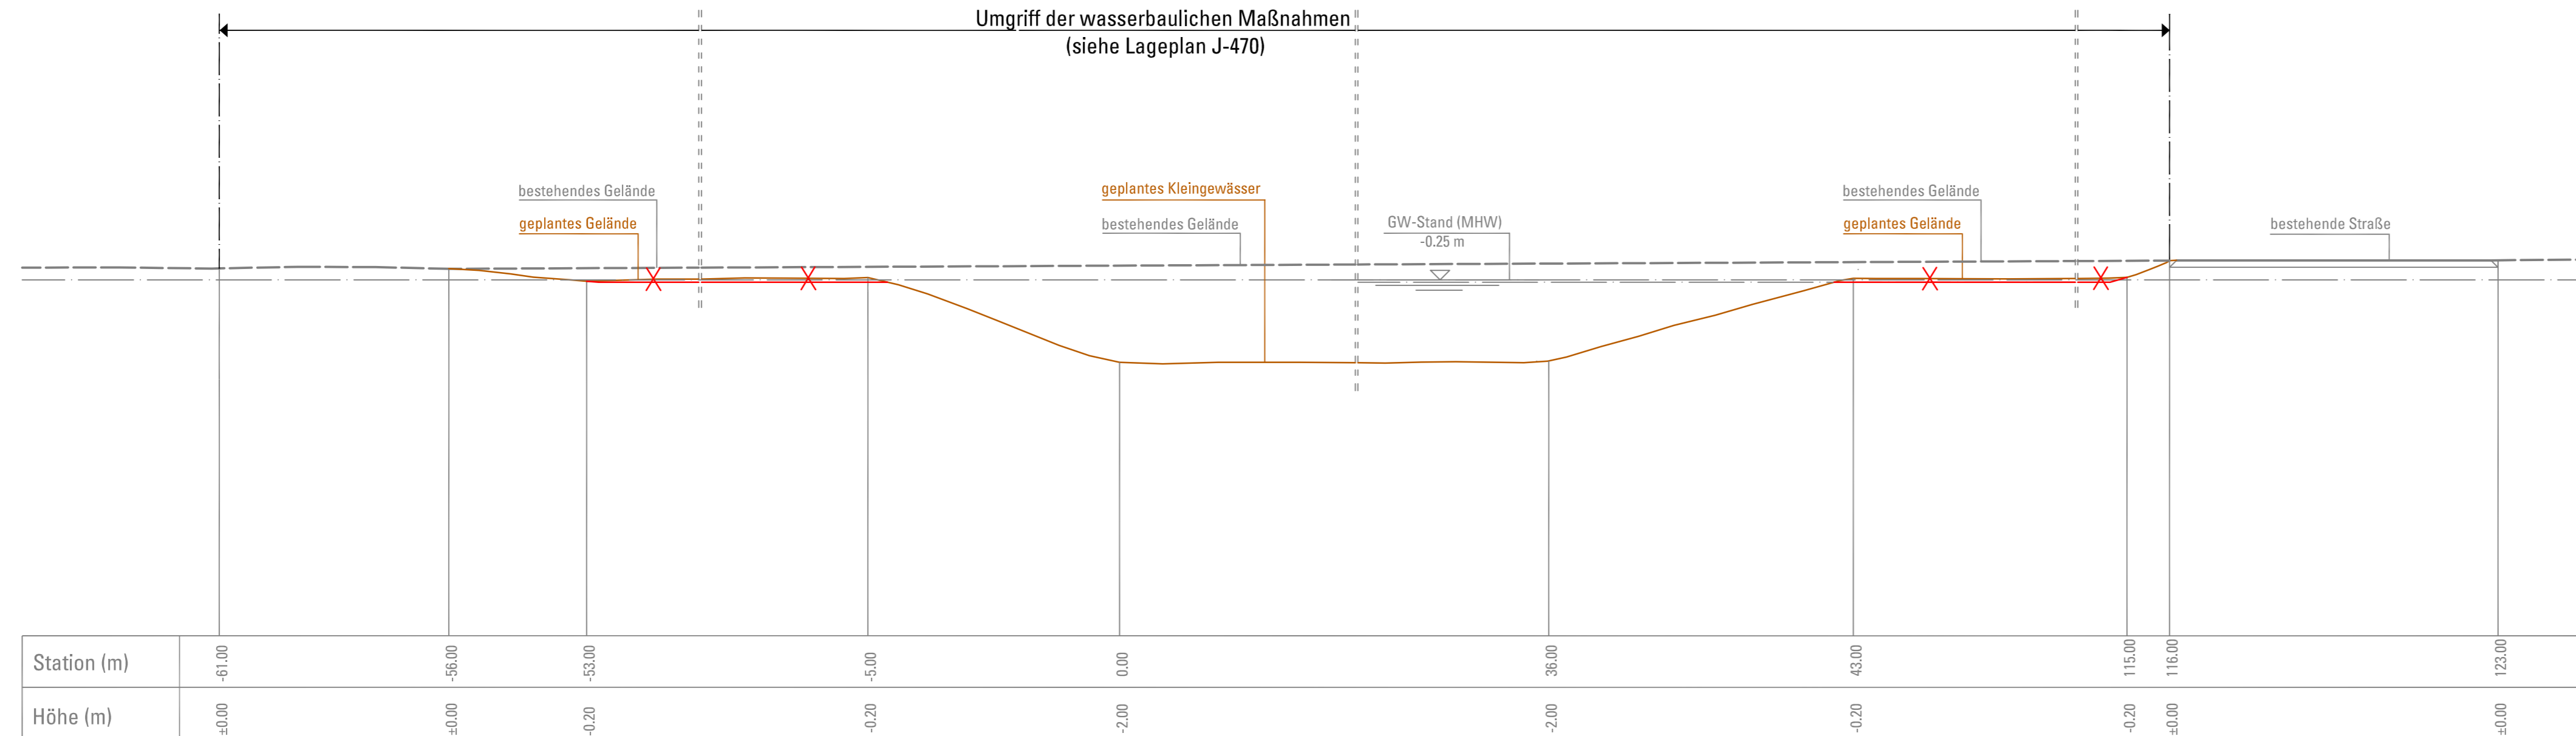


### Regelquerschnitt zu J-470



Dieser Plan wird gem. §§ 8 ff. des Luftverkehrsgesetzes (LuftVG) festgestellt.

Regierung von Oberbayern  
- Luftamt Südbayern -

*[Signature]*  
Büchner  
Ltd. Regierungsdirektor

IN DIESEM PLAN FESTZUSTELLEN:

— geplantes Gelände

NACHRICHTLICH DARGESTELLT:

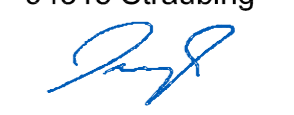
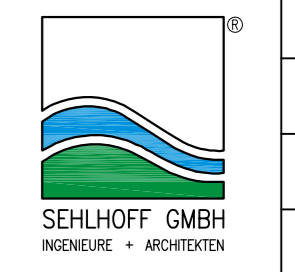
Station (m)	-0.50	0.00
Höhe (m)	±0.00	-0.70

— Roteintrag der Regierung von Oberbayern -Luftamt Südbayern-

## Planfeststellungsverfahren 3. Start- und Landebahn

**M** Flughafen München

Objekt LANDSCHAFTSPFLEGERISCHER BEGLEITPLAN GEWÄSSERAUSBAU	Erläuterungsber.Nr. J-401
Planart REGELQUERSCHNITT NEUANLAGE KLEINGEWÄSSER (FLURNR. 6433)	Maßstab 1:100

Planverfasser  SEHLHOFF GMBH Rachelstraße 53 94315 Straubing  	Bearb.	Meier
	Gezeich.	Biedermann
	Geprüft	Schlund
	Datum	17.08.2007

Flughafen München GmbH	Geprüft	Datum	17.08.2007	Zeichen	Blomeyer
München, den .....20.08.2007		gez. i.V. Dr. Josef Schwendner gez. i.V. Nils Eichbaum	Anlage Nr.	J-471	