


# Regelquerschnitt LS-Anlagen A8 mit rückseitigem Betriebsweg bzw. öFW (Bau-km 0+155)

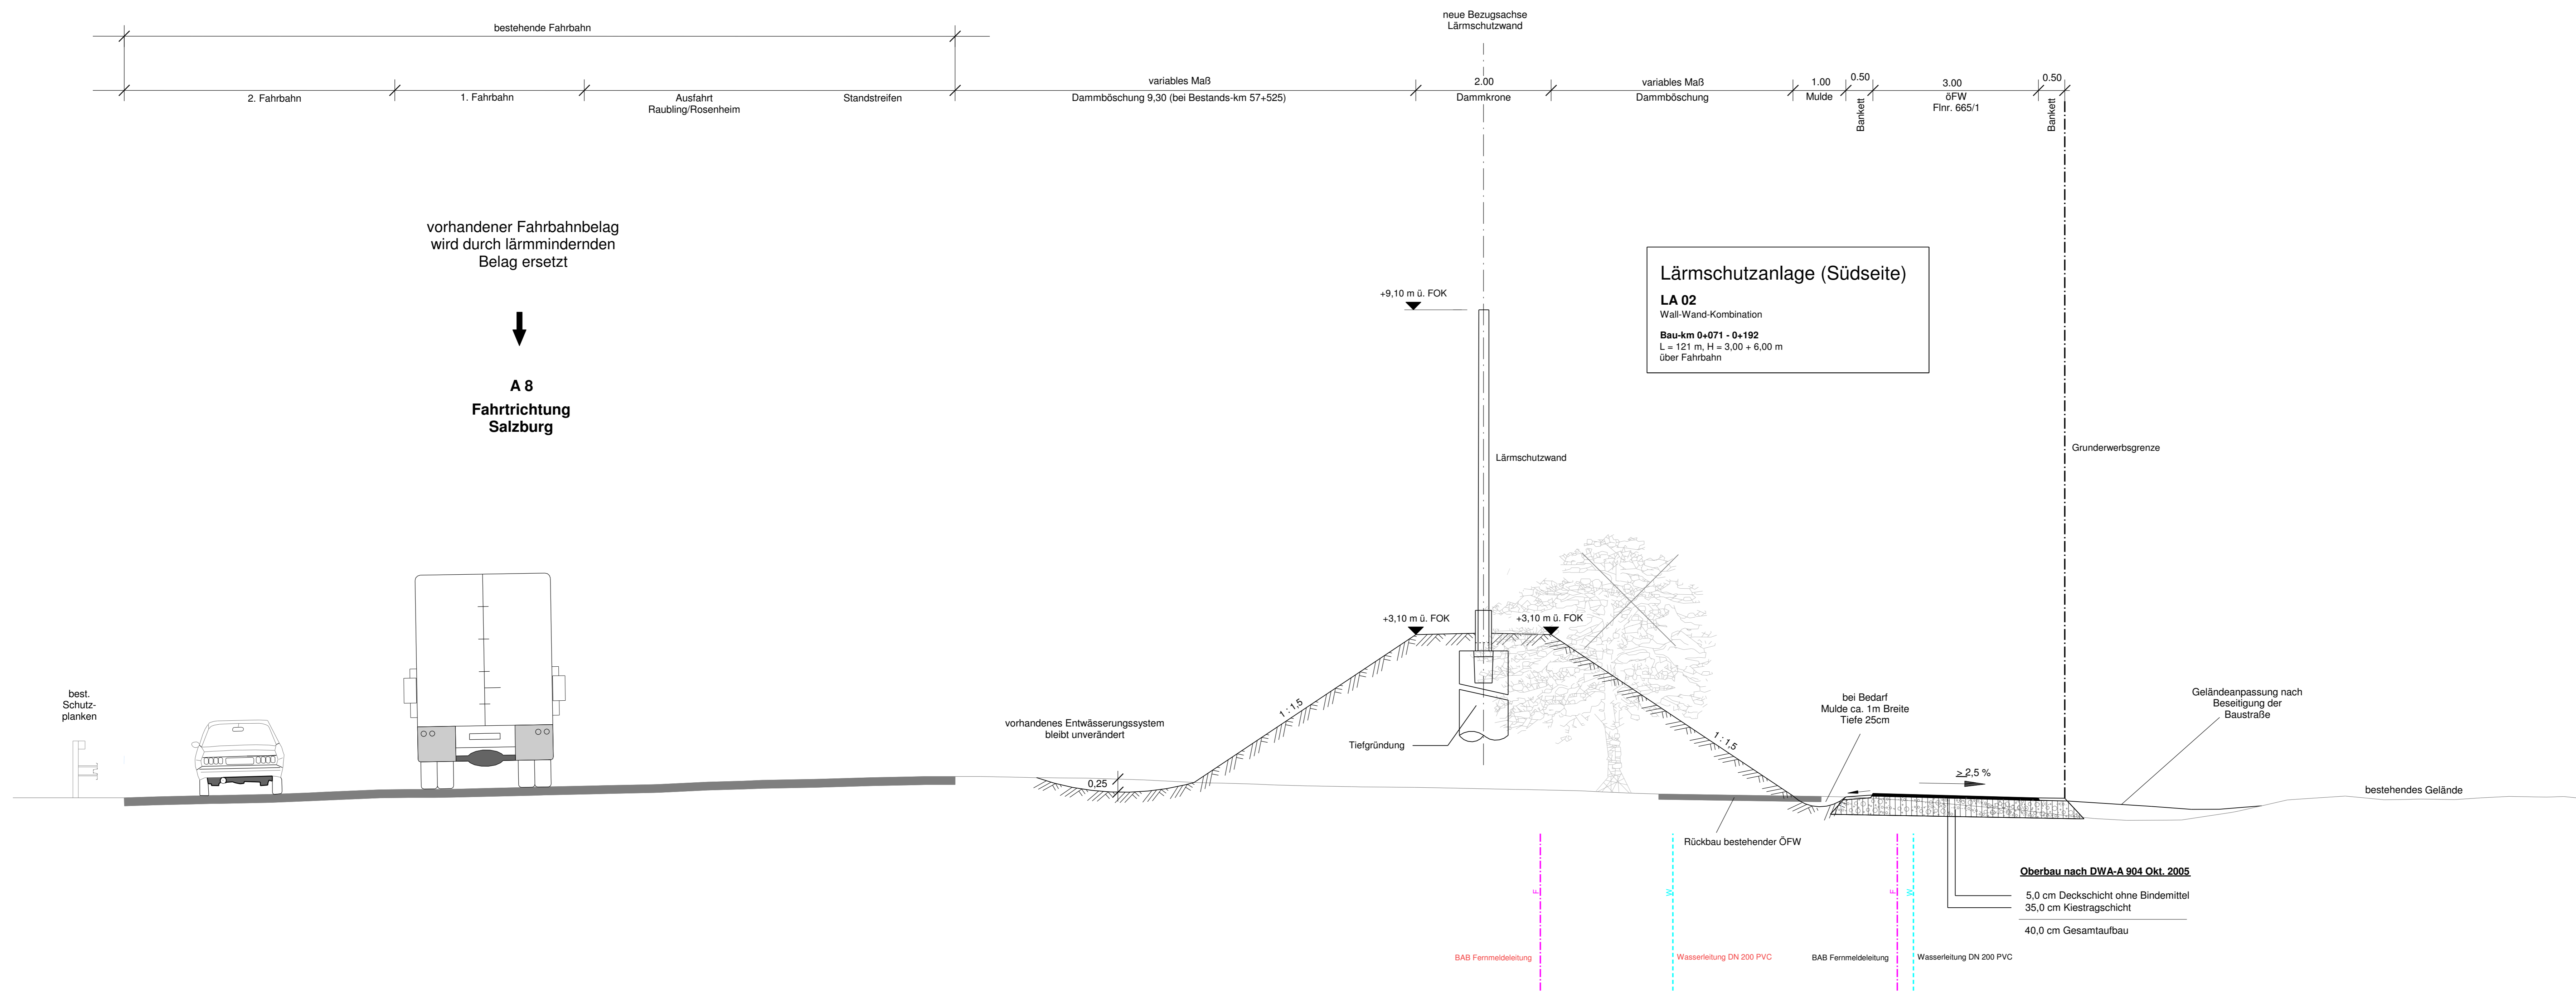

**Lärmschutzanlage (Südseite)**  
**LA 02**  
 Wall-Wand-Kombination  
 Bau-km 0+071 - 0+192  
 L = 121 m, H = 3,00 + 6,00 m  
 über Fahrbahn

<b>Deckblatt mit Roteintragungen</b> vom 12.04.2016		
Nr.	Änderung gegenüber der Planfassung vom 30.06.2015	
	Ergänzung Wasserleitung DN 200 PVC	
	Ergänzung BAB Fernmeldeleitung	

Autobahndirektion Südbayern				bearbeitet: Gez.: 4122 April 2015 Hirsch
Seidlstr. 7-11 80335 München		gezeichnet: Gez.: 4127 April 2015 Wachinger		geprüft: Gez.: 41 April 2015 Nigl
Tel.: 089/54552-0, Fax: 089/54552-200, E-Mail: poststelle@abtsb.bayern.de		PSP Nr.: 8015 ABAL0003.00.E0.10		geprüft: Gez.: 41 April 2015 Kamischke
		PSP Bez.: A8 LM.003 NL Raubling		Dateiname: ABAL000300_PLF_Querschnitt_km_0_155.pdf

3			
2			
1			
Nr.	Art der Änderung	Datum	Zeichen

## FESTSTELLUNGSENTWURF

Straßenbauverwaltung <b>Freistaat Bayern</b>		Unterlage / Blatt-Nr.: 14 / 1 <b>Querschnitt</b> Bau-km 0+155	
Straße / Abschn.-Nr. / Station: A8_1100_0,941 - A8_1120_0,363		Maßstab: 1 : 50	
<b>A 8 München - Salzburg</b> Nachträgliche Lärmvorsorge Raubling (L.M.003) AD Inntal bis AS Rosenheim Bau-km 0+000 - 1+086.797			
aufgestellt: Autobahndirektion Südbayern		Planfestgestellt mit Beschluss der Regierung von Oberbayern Az.: 32-4354.1-2-S München, 18.07.2016	
München, den 30.06.2015		Guggenberger Oberregierungsrat	