Plangröße: 90,5 cm x 49,0 cm = 0,444 m²

R 4484032,137
H 5334311,672

R 4483469,870
H 5333903,161

R 4483750,000
H 5334700,000

R 4483187,733
H 5334291,489

Landkreis EBERSBERG
Gemeinde VATERSTETTEN
Gemarkung PARSDORF

Posthalterfeld

Anschluss Blatt 1a

Anschluss Blatt 1b

Anschluss Blatt 2

-> Anwandweg nördlich A 94

-> Gewerbegebiet Parsdorf

-> EBE4 München / Wolfesing
-> Weißenfeld

<- EBE17 Parsdorf
<- A94 AS Parsdorf

<- Heimstetten

Heimstettener Straße

Beginn der Verbreiterung der VKU

Parkplatz Seegmüller

	117/1	102.566 m²
1.05.1	~~20.256 m²~~	
	37.899 m²	

	116/2	50.859 m²	
1.01.1	~~3.080 m²~~	3.533 m²	
1.01.2	~~795 m²~~	850 m²	

	115/2	40.103 m²	
1.02.1	~~2.240 m²~~	2.247 m²	
1.02.2	~~4.090 m²~~	1.081 m²	

	90/10	20.246 m²
1.03.1		4.770 m²
1.03.2		900 m²
1.03.3		5205 m²

	90/11	12.620 m²
1.04.1		~~12.620 m²~~
		0 m²

Zeichenerklärung

Grunderwerb

- zu erwerbende Fläche
- dauernd zu belastende Fläche
- vorübergehend in Anspruch zu nehmende Fläche
- 3 | 14/2 | 4 248 m² — Flur / Flurstück / Größe des Flurstückes
- 2.34.1 | 345 m² — lfd. Nr. im Grunderwerbsverzeichnis / Größe der Teilfläche
  2 Nr. des Grunderwerbsplanes
  34 lfd. Nr. des betroffenen Flurstückes
  1 Teilfläche eines Flurstückes
- 2.34.1 | ~~345 m²~~ | 400 m² — Tektierte Änderung
- Zusammengehörigkeitspfeil
- Gemarkungsgrenze
- Flurgrenze
- Flurstücksgrenze außerhalb/ innerhalb des Baufeldes
- 116 / 12 — Flurstücksnummer

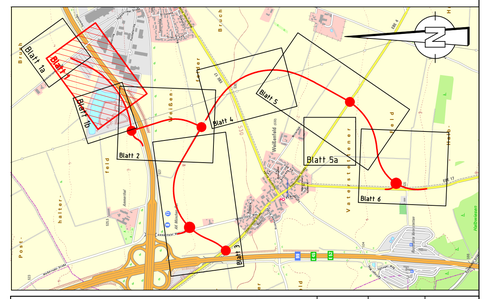

Schüßler-Plan
Ingenieurgesellschaft mbH
Frankfurt am Main
Standort München

Eisenheimerstraße 55
80687 München
E-mail: muenchen@schuessler-plan.de
http://www.schuessler-plan.de

München, den 26.01.2017
Ort, Datum, Unterschrift

	Datum	Zeichen
bearbeitet	01/2017	Gerullis
gezeichnet	01/2017	Gerullis

geprüft: 01/2017 Oismüller

Nr.	Art der Änderung	Datum	Name
B	Tektur 2 nach schr. Anhörung - Ergänzung Heimstettener Straße	Feb. 2020	Gerullis
A	Tektur 1 nach Erörterung 01/2019	Juli 2018	Gerullis

FESTSTELLUNGSENTWURF

Gemeinde Vaterstetten
Wendelsteinstraße 7
85591 Vaterstetten

Unterlage / Blatt-Nr.: 10.1 / 1 B

Grunderwerbsplan
OU Parsdorf 0+000 - 0+550

PROJIS-Nr.:

Maßstab: 1:1000

Kreisstraßen EBE 4, EBE 17

Umfahrungen Weißenfeld - Parsdorf
Bauabschnitt III

aufgestellt:
Gemeinde Vaterstetten

Vaterstetten , den 27.01.2017

Planfestgestellt mit Beschluss der Regierung von Oberbayern
Az. 32-4354.4-2-3
München, 10.07.2020

gez.
Guggenberger
Oberregierungsrat

1.Tektur aufgestellt:
Gemeinde Vaterstetten

Vaterstetten , den 02.09.2019

\\HOST-LEIPZIG\Daten_HPROJEKTE\Strasse\10345_OU_Weissenfeld_Parsdorf\CARD\10345_OU_Weissenfeld-Parsdorf.10_01.PLT\10_01

26.03.20