Plangröße: 90.5 cm x 59.4 cm = 0.538 m²

Zeichenerklärung

Grunderwerb

- zu erwerbende Fläche
- vorübergehend in Anspruch zu nehmende Fläche
- dauerhaft zu belastende Fläche

3	14/2	4 248 m²	Flur / Flurstück / Größe des Flurstückes
2.34.1		345 m²	lfd. Nr. im Grunderwerbsverzeichnis / Größe der Teilfläche 2 Nr. des Grunderwerbsplanes 34 lfd. Nr. des betroffenen Flurstückes 1 Teilfläche eines Flurstückes

- Zusammengehörigkeitspfeil
- Gemarkungsgrenze
- Flurgrenze
- Flurstücksgrenze außerhalb/ innerhalb des Baufeldes
- 116 / 12 Flurstücksnummer

Siehe Blatt 5

	1980	22.420 m²
5.07.1		253 m²

Siehe Blatt 5

	1982	2.131 m²
5.08.1		29 m²
5.08.2		5 m²

Siehe Blatt 5

	1977	104.060 m²
5.09.1		7.479 m²
5.09.2		1.018 m²

	1970	21.396 m²	
6.01.1	~~5.754 m²~~		6.889 m²
6.01.2	~~1.544 m²~~		408 m²

	2166	36.843 m²	
6.02.1	~~1.380 m²~~		1.700 m²
6.02.2	~~469 m²~~		511 m²

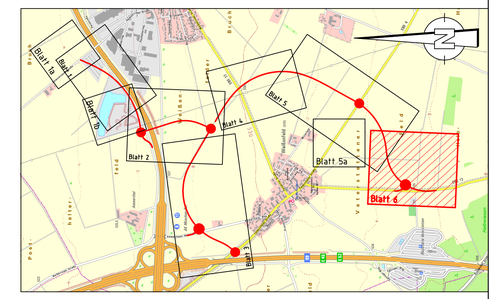

	Datum	Zeichen
bearbeitet	01/2017	Gerullis
gezeichnet	01/2017	Gerullis

Schüßler-Plan
Ingenieurgesellschaft mbH
Frankfurt am Main
Standort München
Eisenheimerstraße 55
80687 München
E-mail: muenchen@schuessler-plan.de
http://www.schuessler-plan.de

München, den 26.01.2017
Ort, Datum, Unterschrift

geprüft: 01/2017 Oismüller

Nr.	Art der Änderung	Datum	Name
A	Tektur 1 nach Erörterung 01/2019	Juli 2019	Gerullis

FESTSTELLUNGSENTWURF

Gemeinde Vaterstetten
Wendelsteinstraße 7
85591 Vaterstetten

PROJIS-Nr.:

Unterlage / Blatt-Nr.: 10.1 / 6 A

Grunderwerbsplan

OU Weißenfeld 3+000 - 3+650

Maßstab: 1:1000

Kreisstraßen EBE 4, EBE 17

Umfahrungen Weißenfeld - Parsdorf
Bauabschnitt III

aufgestellt:
Gemeinde Vaterstetten
Vaterstetten , den 27.01.2017

Planfestgestellt mit Beschluss
der Regierung von Oberbayern
Az. 32-4354.4-2-3
München, 10.07.2020

gez.
Guggenberger
Oberregierungsrat

1.Tektur aufgestellt:
Gemeinde Vaterstetten
Vaterstetten , den 02.09.2019