


- 13 A_{CEF} 18 seminatrürliche Fledermaus-Höhlen FH1500 als Ersatz für den Verlust von 6 Bäumen mit Spaltenquartieren und Ausweisung von 6 Habitatbäumen als mittelfristiger Ersatz
- 14 A_{CEF} 4 Halbhöhlen-Nistkästen als Ersatz für den Verlust eines Baumes mit zwei Halbhöhlen
- 15 AW Pflanzung von Wald zum Ausgleich des Bannwaldverlustes
- 16 A Neuanlage von Extensivgrünland in der Alzaue mit Magerstandort (Brenne) auf künstlicher Kiesschüttung
- 17 E Anlage von Magerwiesen und Gebüsch (Abbuchung aus dem Maßnahmenpool Altenmarkt des StBA Traunstein)

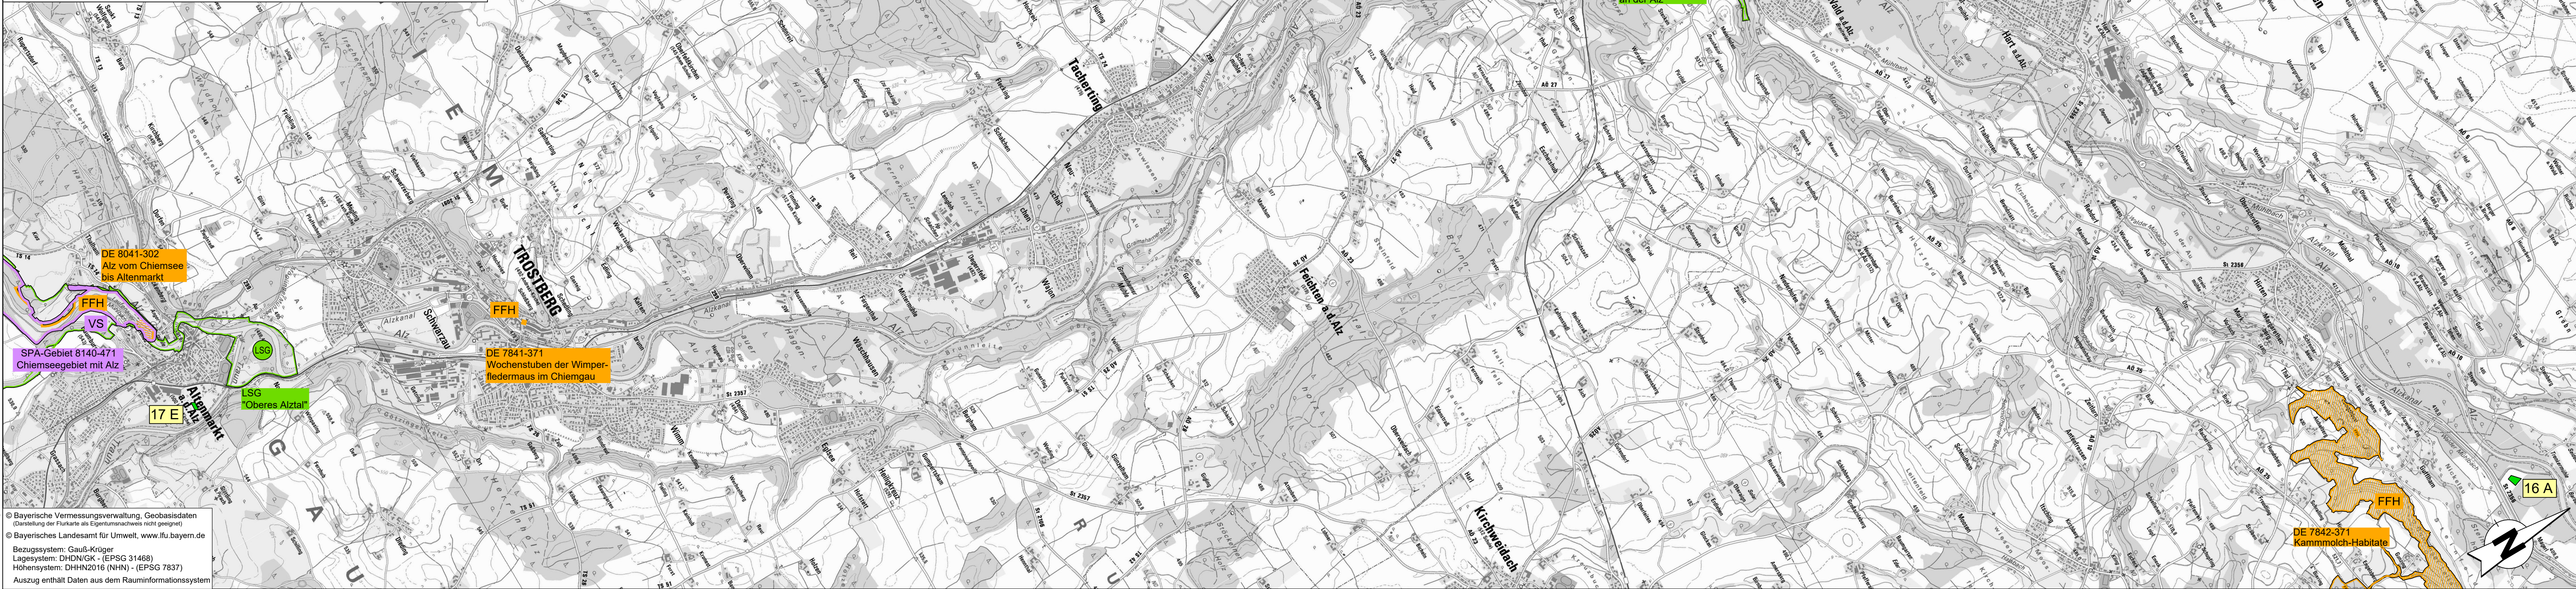

Grünplan GmbH
Prinz-Ludwig-Straße 48
85354 Freising

© Bayerische Vermessungsverwaltung, Geobasisdaten (Darstellung der Flurkarte als Eigentumsnachweis nicht geeignet)
© Bayerisches Landesamt für Umwelt, www.lfu.bayern.de
Bezugssystem: Gauß-Krüger
Lagesystem: DHDN/GK - (EPSG 31468)
Höhensystem: DHHN2016 (NN) - (EPSG 7837)
Auszug enthält Daten aus dem Rauminformationssystem

1

Grünplan GmbH

Prinz-Ludwig-Straße 48
85354 Freising

Tel: 08161/13015
Fax: 08161/12868
info@gruenplan-gmbh.de
http://www.gruenplan-gmbh.de

bearbeitet: Juli 2023
gezeichnet: Juli 2023
geprüft: Juli 2023
Freising, Juli 2023

H. Kalhamer
H. Kalhamer
P. Schmid
Rita Schmid
Grünplan GmbH

Staatliches Bauamt Traunstein

Rosenheimer Straße 7
83278 Traunstein
Tel.: 08 61 /57-0, Fax: 08 61/1 56 61, E-Mail: poststelle@stbats.bayern.de

bearbeitet:
gezeichnet:
geprüft:
PSP Nr.:
Projekt:

August 2023
Tholler/Reichelt
P10 Ausbau Harter Holz

Nr.	Art der Änderung	Datum	Zeichen

FESTSTELLUNGSENTWURF

Straßenbauverwaltung Freistaat Bayern

Staatliches Bauamt Traunstein

Straße / Abschn.-Nr. / Station: B 299_3160_0_145 bis B 299_3140_0_280

PROJIS-Nr.:

Unterlage / Blatt-Nr.: 9.1
Landschaftspflegerischer
Maßnahmen-Übersichtsplan
Blatt 1
Maßstab: 1 : 25.000

B 299 A 94 AS Altötting - Trostberg
Ausbau Harter Holz
Bau-km 0+000 bis 1+700

aufgestellt:
Staatliches Bauamt Traunstein

Rehm, Ltd. Baudirektor
Traunstein, den

mit Roteintragung
vom 10.04.2024

Planfestgestellt mit Beschluss
der Regierung von Oberbayern
Az. 4354.32_02-13-3
München, 03.09.2024
gez.
Thomasberger
Regierungsrat

802-3001-LMÜP_20240410-Roteintrag.dwg Stand: 11.04.2024